


bestehender Allwetterplatz

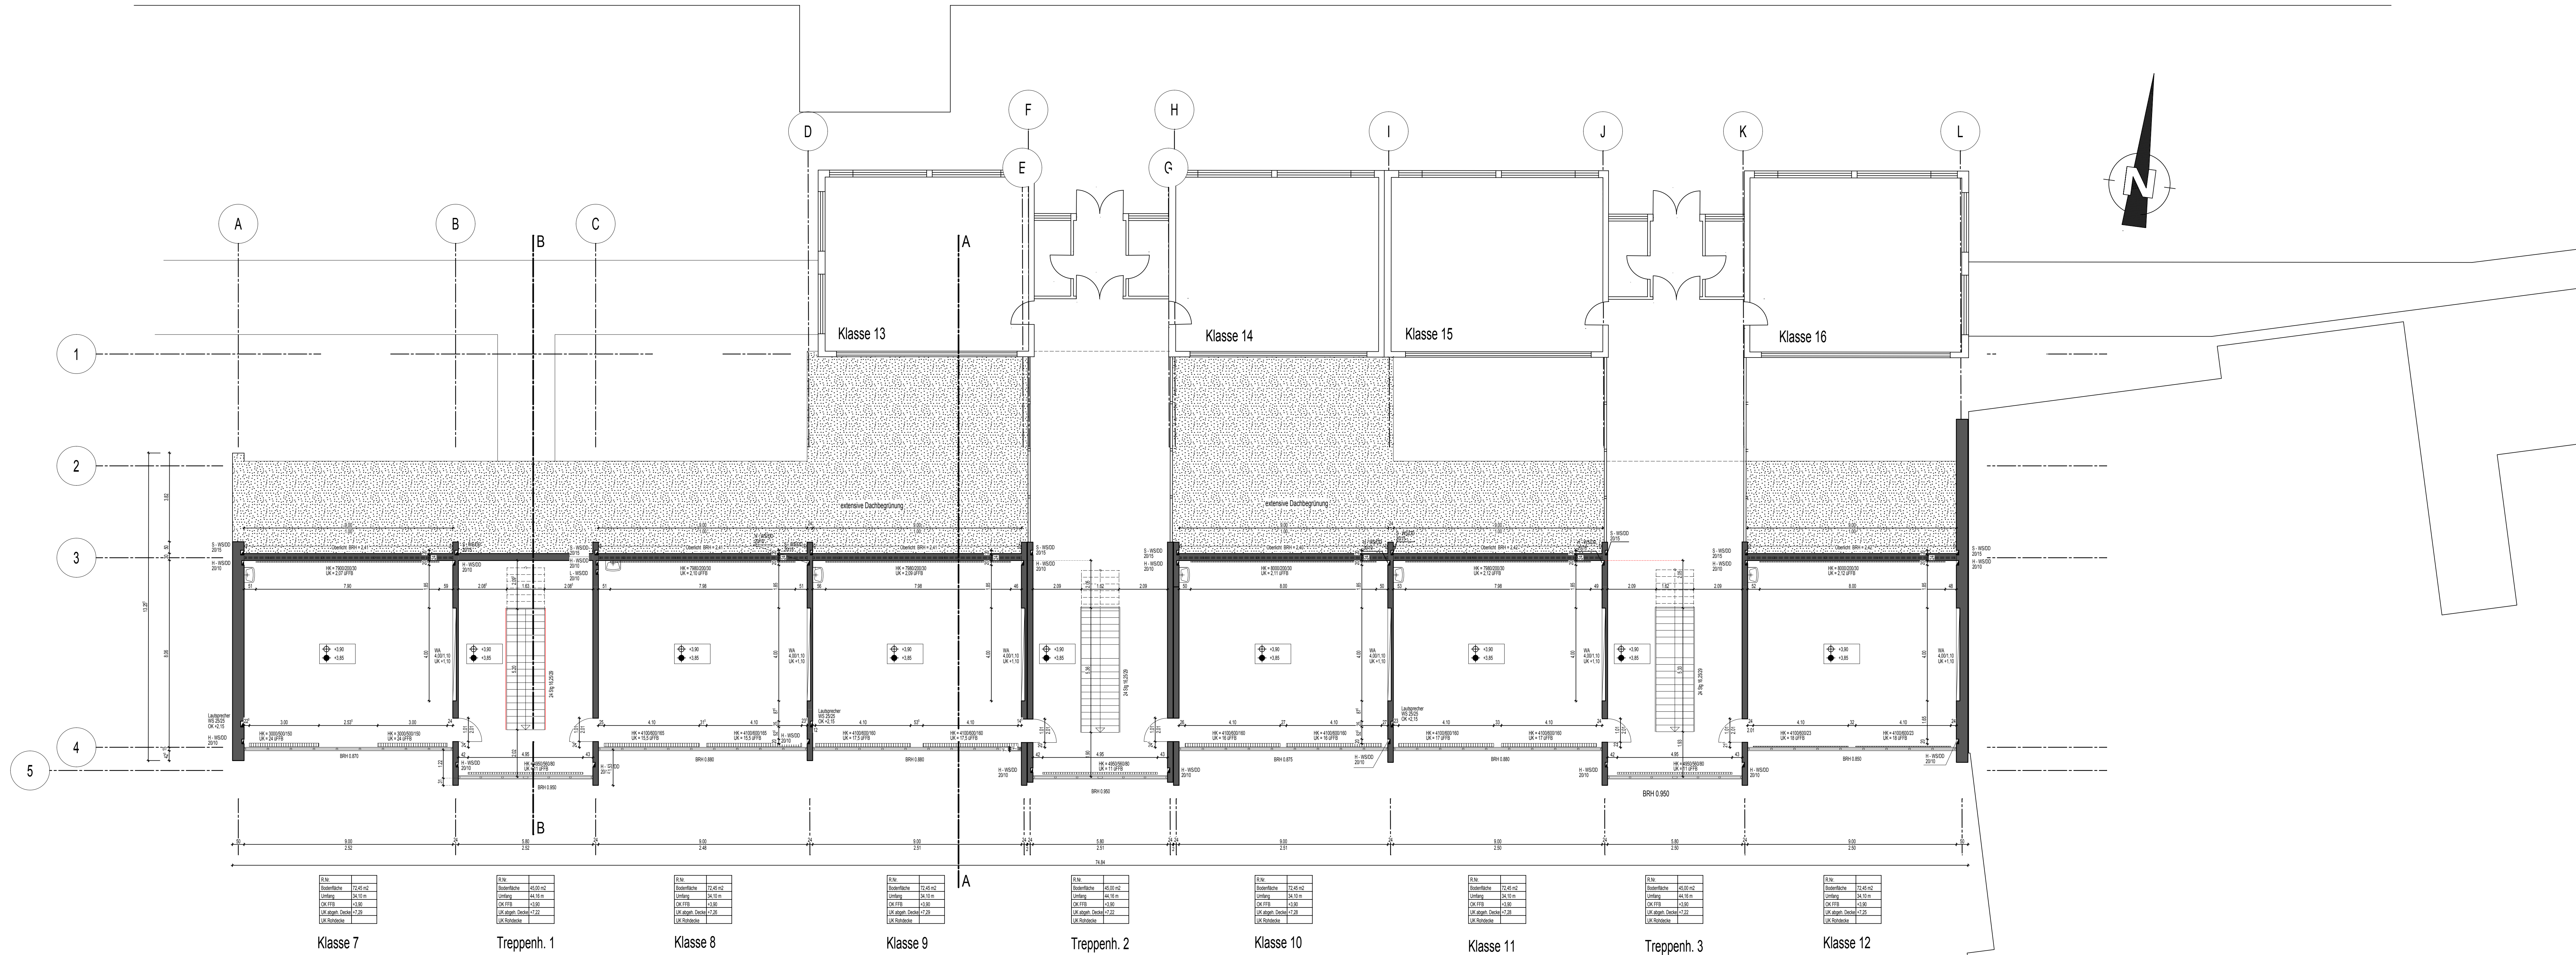

- 1. Grundlage der Bestandspläne**
- 1.1. Plan Nr. 1. Grundriss-Fundamente, linke Seite (Teil 1), vom 10.05.1963, Mst 1:50
 - 1.2. Plan Nr. 2. Grundriss-Fundamente, rechte Seite (Teil 2), vom 10.05.1963, Mst 1:50
 - 1.3. Plan Nr. 3. Grundriss-Kellergeschoss, linke Seite (Teil 1), vom 05.06.1963, Mst 1:50
 - 1.4. Plan Nr. 4. Grundriss-Kellergeschoss, rechte Seite (Teil 2), vom 05.06.1963, Mst 1:50
 - 1.5. Plan Nr. 5. Grundriss-Erdgeschoss, linke Seite (Teil 1), vom 29.07.1963, Mst 1:50
 - 1.6. Plan Nr. 6. Grundriss-Erdgeschoss, rechte Seite (Teil 2), vom 29.07.1963, Mst 1:50
 - 1.7. Plan Nr. 7. Erdgeschossgrundriss und Detailschnitte (Teil 3), Mst 1:50
 - 1.8. Plan Nr. 8. Schnitt C-D. Lehrschwimmbekken, Luftschutzräume, Mst 1:50
 - 1.9. Plan Nr. 9. Schnitt Schultrakt, vom 15.07.1963, Mst 1:50
 - 1.10. Plan Nr. 10. Schnitt, Treppenh. vom 15.07.1963, Mst 1:50
 - 1.11. Bestandsaufnahmen vom 13.05.09, 04.06.09, 09.02.10, 13.04.10, 15.04.10, 20.04.10, 05.05.10, 01.07.2010, 19.11.2010
 - 1.12. Bestandsaufnahme der Bauteilöffnungen vom 10.09.2009

- 2. Bemessung**
- 2.1. Alle Masse sind Rohbaumasse
 - 2.2. Alle Brüstungs-, Fenster- und Türhöhenangaben sind ab OKFF!

3. Legende

ABD	ABDECKUNG	RS	RÖHRSCHLE
AF	ARBEITSLAGENBAND	RST	RAUCHSCHERBE TÜRE
BD	BODEN DURCHBRUCH	SO	SOHLE
BE	BODENLAUF	S	SANITÄR-INSTALLATION
BRH	BRÜSTLINGSCHÖHE VON OK FFB - OK FENSTERBANK	SK	SINKASTEN
D	DECKEL	STG	STEGUNG
DA	DECKENAUSSPARUNG	T	TELEFON
DD	DECKENDURCHBRUCH	T30	T30 TÜRE
DS	DECKENSCHLITZ	U	UNTER
E	ELEKTROINSTALLATION	U	UNTERKANTE
F	FEBERLOSCHENRICHTUNG	UZ	UNTERSCHÜB
FA	FUNDAMENTAUSSPARUNG	UZD	UNTERZUGSDURCHBRUCH
FD	FUNDAMENTDURCHBRUCH	UZD	ÜBERZUG
FE	FUNDAMENTRÖDER	UZD	ÜBERZUGSDURCHBRUCH
FFB	FERTIGFLUSSBODEN	UD	ENTLÜFTUNG ÜBER DACH
FL	FALLROHR	VK	VORDERKANTE
FR	FUTTERROHR	WA	WANDAUSSPARUNG
GK	GURTRASTEN	WD	WAND DURCHBRUCH
H	HEIZUNG-INSTALLATION	WS	WANDSCHLITZ
HA	HALFEN	WH	WANDHYDRANT
HGW	HÖCHSTER GRUNDWASSERSTAND		
HK	HEIZKÖRPER (LÄNGEHÖHETIEFE)		
JK	JALOUSIEKÄSTEN		
LDT	LUFTDICHTTE TÜRE		
LFT	LUFTUNGSGITTER		
LS	LUFTUNGSSCHLITZ		
L	LUFTUNGS-INSTALLATION		
OK	OKERKANTE		
OKR	OKERKANTE ROH		
OKF	OKERKANTE FERTIG		
RD	ROHBECKE		
REV	REVISIONSÖFFNUNG		
RK	ROLLKASTEN		
RO	REINIGUNGSÖFFNUNG		
RR	REGENFALLROHR		

	d	
	c	
	b	
	a	
	INDEX	
GEZ. DATUM	ÄNDERUNGEN	

Projekt Grundschule Goldbach
Am Wingert 28
63773 Goldbach

Bauherr Markt Goldbach
Sachsenhausen 19
63773 Goldbach

Plan B04 Bestandsplan
Obergeschoss Mst 1:100

Planung **JN**
JOSEPH NORDT
INNENARCHITECT

19.11.2010
GOETHESTRASSE 58A D-63880 KLEINORTHEIM
FON 0649-406627-7060-75 FAX 0649-406627-7065-80
MOBIL 0949-0171-5164179
EMAIL INFO@JNORDDT.DE